


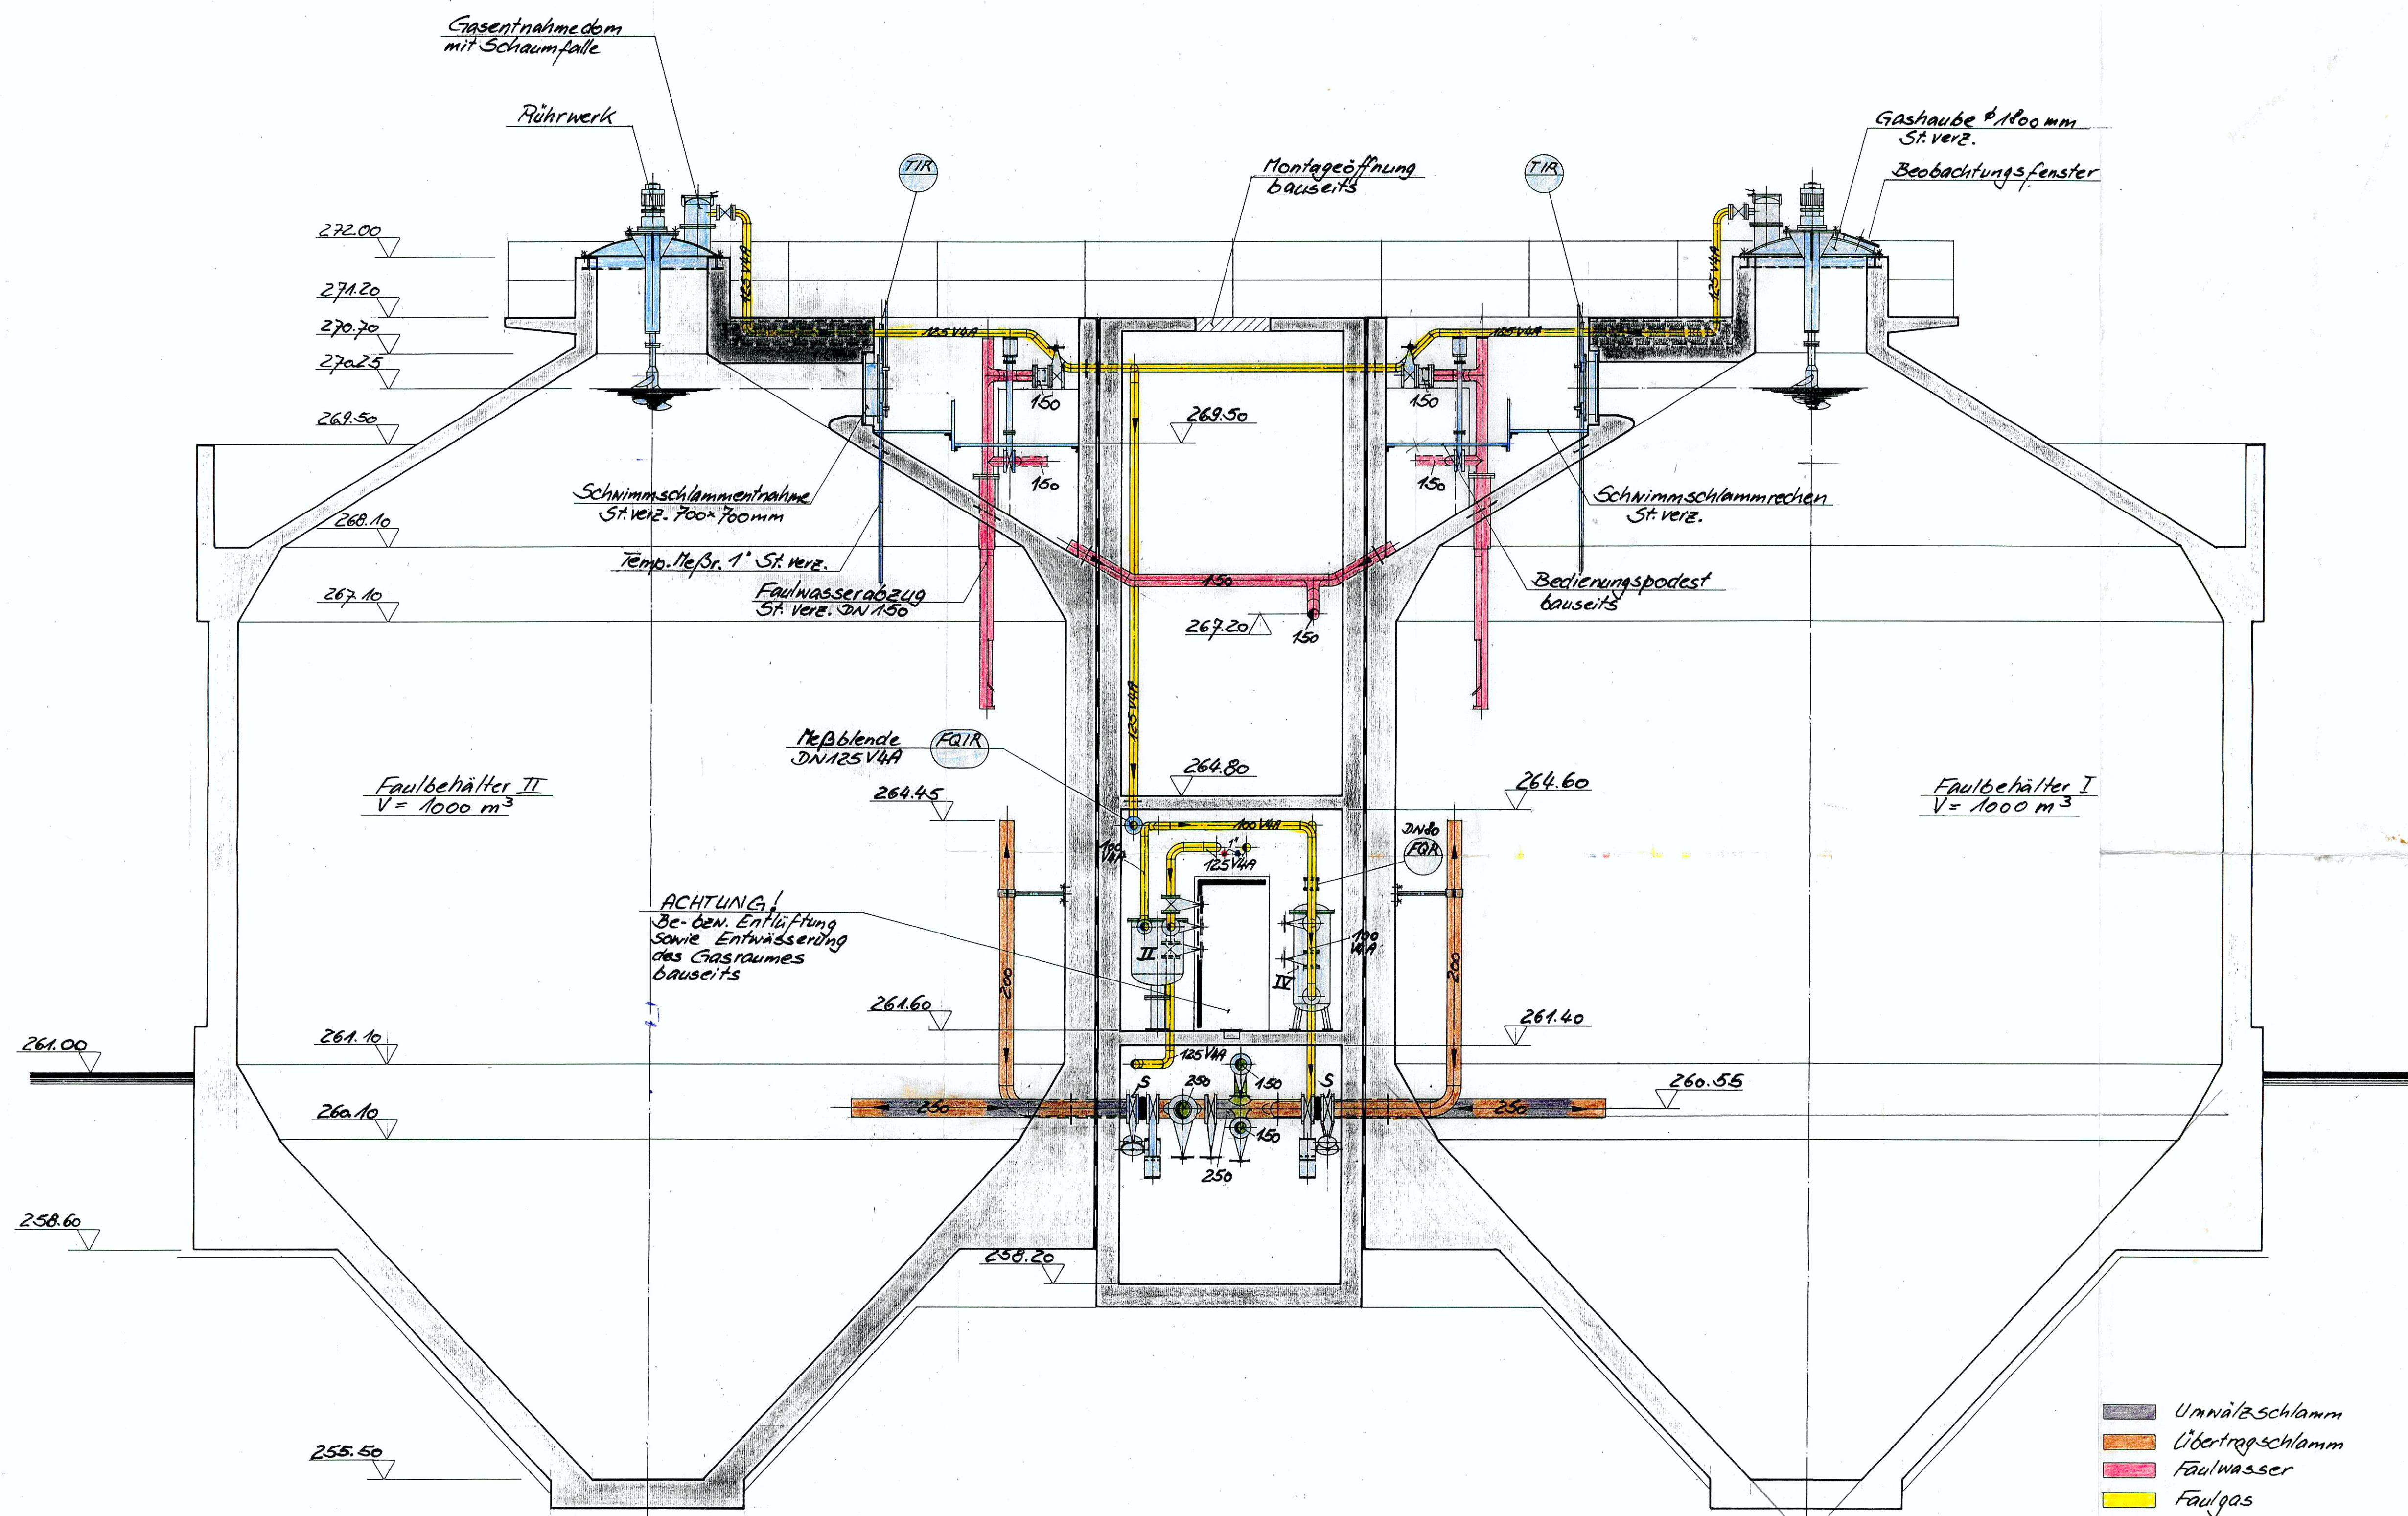

SCHNITT A-A

II Kiesfilter 4700 St. verz.
IV Keramikfilter 4500 St. verz.

- Umwältschlamm
- Überschussschlamm
- Faulwasser
- Faulgas
- Verbindungen
- Heizungs-vorlauf
- Heizungs-rücklauf

BESTANDSPLAN

geändert									
geändert									
geändert	28/6/88	HA/L							Bestandsplan
ALLE RECHTE VORBEHALTEN! Diese Zeichnung einschließlich ihres geistigen Inhaltes ist unser Eigentum und darf ohne unsere schriftliche Zustimmung weder kopiert noch vervielfältigt noch in der vorliegenden oder einer nicht eigenschöpferisch abgewandelten Form im Rahmen dieses oder eines anderen Objektes verwendet werden.									
bearbeitet	4/5	HA/L	Objekt:	Kläranlage Stadt Fellbach					
gezeichnet		IL	Aufl.-Nr.	10.634					
geprüft	5/5	HA/L	Tag	Name					
1987									
Maßstab:	Benennung:			Rohrleitungsplan					
1:50				Faulbehälter I+II, Schnitt A-A					
			Zeichn. Nr.:			1467-15a			
			Ersatz für:			Ersetzt durch:			

